

Zarządzenie Nr 119/107  
Burmistrza Choszczna  
z dnia 01 lutego 2007

**w sprawie wyrażenia zgody na przejście przyłączem wodociągowym  
przez nieruchomości stanowiące własność Gminy.**

Na podstawie art.30 ust.2 pkt 3 ustawy z dnia 8 marca 1990 r. o samorządzie gminnym (Dz.U. z 2001 r. Nr 142, poz.1591 z 2002 r. Nr 23, poz. 220, Nr 62, poz. 558, Nr 113, poz. 984, Nr 153, poz. 1271 i Nr 214, poz. 1806 oraz z 2003 r. Nr 80, poz. 717, Nr 162, poz.1568 z 2004r. Nr 116, poz. 203, z 2005r. Nr 172, poz. 1441):

§ 1. Wyrażam zgodę na przejście **przyłączem wodociągowym** przez nieruchomości oznaczone numerami 154 i 155 obręb Koplina, stanowiące własność Gminy, zgodnie ze szkicem sytuacyjnym będącym załącznikiem do zarządzenia.

§ 2. Wykonanie zarządzenia powierzam Naczelnikowi Wydziału Infrastruktury Budownictwa i Planowania Przestrzennego oraz Naczelnikowi Wydziału Nieruchomości i Rolnictwa.

§ 3. Zarządzenie wchodzi w życie z dniem podpisania.

**BURMISTRZ**  
*mgr Robert Adamczyk*

Otrzymują:

1. Wydział Infrastruktury Budownictwa i Planowania Przestrzennego.
2. Wydział Nieruchomości i Rolnictwa.
3. Wydział ds. Komunalnych i Ochrony Środowiska
4. Rada Miejska.
5. Wydział Organizacyjny
6. Aldona i Adrian Szymoniak  
ul. Niedziałkowskiego 19  
73-200 Choszczno

RADCA PRAWNY

*Kuligob*

*Patrycja Szczygiel*

Gmina Choszczno  
Obr. KOPLIN  
Działka nr 165/1

Zakład Usługowy  
Tomasz Zań  
ul. Słoneczna 2/1  
73-210 Recz

Skala: 1 : 500; wykonano metodą skanowania i kalibracji

Kierownik roboty  
Norbert Zań

Wykonano w ramach roboty geodezyjnej  
KERG 2313-100/2006  
Zgłoszonej w PODGiK w Choszcznie

Wtórnik niniejszy sporządzono przy wykorzystaniu:  
1. Mapy zasadniczej w skali 1:500 nr arkusza 352.113.1121  
Danych brązowych części uzbrojenia podziemnego

Na niniejszym wtórniku wykazano następujące  
projekty obiektów budowlanych, w tym uzbrojenia podziemnego terenu:  
projekt ZUD brak

Informacje dodatkowe:

1. Mapę sporządzono zgodnie z obowiązującymi przepisami,
2. Redakcja znaków zgodna z przepisami instrukcji technicznej K-1 "Mapa zasadnicza"
3. Stopień kartometryczności wtórnika jest zgodny z przepisami instrukcji technicznej K-1 "Podstawowa mapa kraju",
4. Na niniejszym opracowaniu znajduje się znak geodezyjny nr 131106 który podlega ochronie zgodnie z ustawą prawo geodezyjne.
5. Nie wyklucza się istnienia w terenie również uzbrojenia, o których brak było informacji brązowych i która nie zostały odnotowane w terenie w czasie inwentaryzacji geodezyjnej.

~~Wzrostle brzoza~~

Uzbrojenie podziemne opracowano na podstawie:  
1. danych brązowych - z literą B  
2. pośredniego ustalenia przedsięwzięcia aparaturą elektromagnetyczną - z literą A  
3. bezpośrednich pomiarów powykonawczych - bez litery  
W związku z tym w części 1 i 2 nie gwarantuje się kompletności, a dokładność położenia uzbrojenia jest niższa od dokładności kartometrycznej mapy.

Mapa niniejsza może służyć do celów projektowych

Ważność mapy do celów projektowych nr 25.09.2006r.

Pieczętka PODGiK

Urząd Geodezyjny  
Powiatowy Ośrodek Dokumentacji  
Geodezyjnej i Kartograficznej w Choszcznie

Poświadczam się zgodność niniejszego dokumentu  
oryginałem przyjętym do państwowego zasobu  
geodezyjnego i kartograficznego


Starosta Choszczno:

w dniu 06 10 2006

Choszczno, dnia 06 10 2006

Wpisano do rejestru wtórników pod nr 227/2006

Z up. STAROSTY  
Marek Gusiawicz  
GEODETA  
Powiatowego Ośrodka  
Dokumentacji Geodezyjnej i Kartograficznej  
w Choszcznie

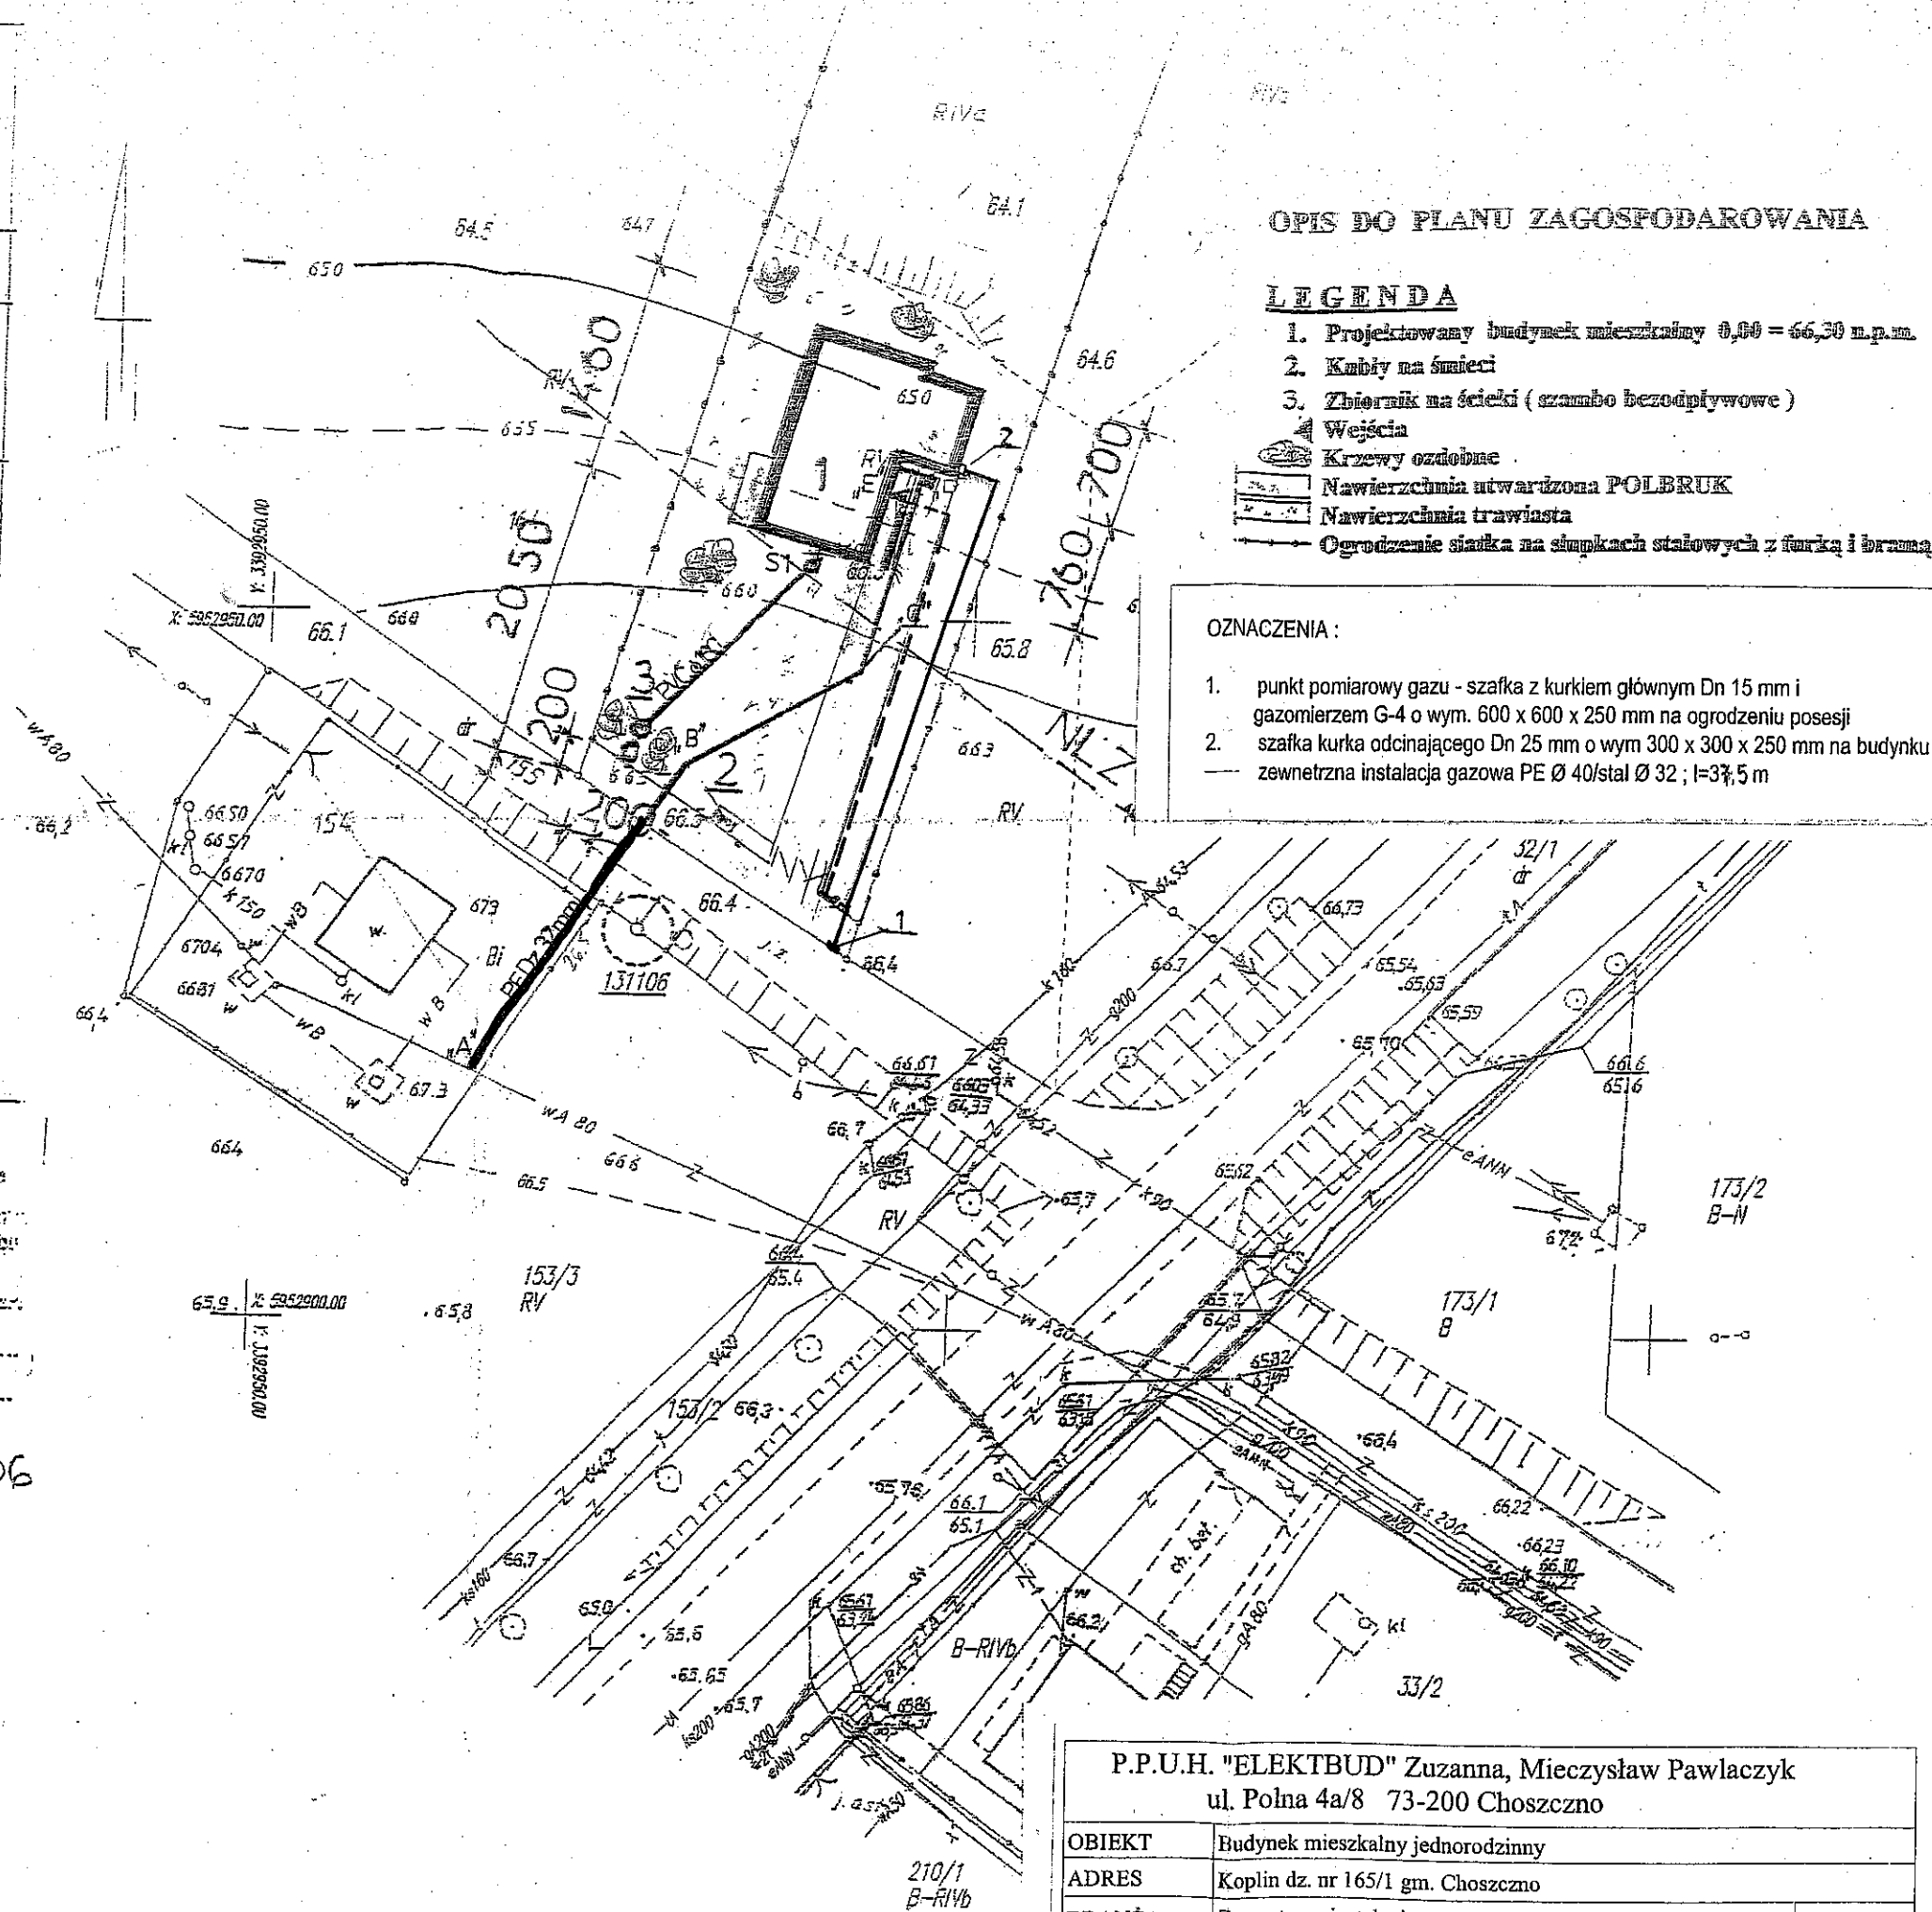

OPIS DO PLANU ZAGOSPODAROWANIA

LEGENDA

1. Projektowany budynek mieszkalny 0,00 = 66,30 n.p.m.
2. Kąbły na śmieci
3. Zbiornik na ściółki (szambo bezodpływowe)
4. Wejścia
5. Krzewy ozdobne
6. Nawierzchnia utwardzona POLBRUK
7. Nawierzchnia trawiasta
8. Ogrodzenie siatka na słupkach stalowych z furką i bramą

OZNACZENIA :

1. punkt pomiarowy gazu - szafka z kurkiem głównym Dn 15 mm i gazomierzem G-4 o wym. 600 x 600 x 250 mm na ogrodzeniu posesji
2. szafka kurka odcinającego Dn 25 mm o wym 300 x 300 x 250 mm na budynku
- zewnętrzna instalacja gazowa PE Ø 40/stal Ø 32 ; l=37,5 m

P.P.U.H. "ELEKTBUD" Zuzanna, Mieczysław Pawlaczyk ul. Polna 4a/8 73-200 Choszczno			
OBIEKT	Budynek mieszkalny jednorodzinny		
ADRES	Koplin dz. nr 165/1 gm. Choszczno		
BRANŻA	Zewnętrzna instalacja gazowa	Skala 1: 500	
TEMAT	Plan uzbrojenia terenu	Data	Rys. nr 1
PROJEKTANT	mgr inż. Mirosław Smok upr ZAP/0007/ZOOS/03	11.2006 r.	