


Mapa niniejsza może służyć do celów projektowych

OBIKT gm. Choszczno obr. CHOSZCZNO 3, działka nr 379/1		GEODEZJA s.c., Głogowski&Marciniak ul. Wolności 17a, Choszczno Tel/fax 095-765 25 27 @mail: geodezja_choszczno@op.pl	
Skala 1: 500		Wykonano metodą: skanowania i kalibracji	
Kierownik roboty: Marek Marciniak, upr. 9975		Wykonano w ramach roboty geodezyjnej KERG 2313-97/2007 Zgłoszonej w PODG-K w Choszcznie	
Wzornik niniejszy sporządzono przy wykorzystaniu: <ol style="list-style-type: none"> mapy zasadniczej w skali 1: 500 nr. arkuszy 352.t13.0231, 352.t13.0232, 352.t13.0233, 352.t13.0234 danych branżowych części uzbrojenia podziemnego 			
Na niniejszym wzorniku wykazano następujące projekty obiektów budowlanych, w tym uzbrojenia podziemnego terenu: <ol style="list-style-type: none"> brak 			
Informacje dodatkowe: <ol style="list-style-type: none"> Mapa sporządzona zgodnie z obowiązującymi przepisami Redakcja znaków zgodna z przepisami instrukcji technicznej K-1 "Mapa zasadnicza" Stożki kartometryczności wzornika jest zgodny z przepisami instrukcji technicznej K-1 "mapa zasadnicza" Punkty osnowy geodezyjnej nr 131035 podlega ochronie zgodnie z przepisami prawa 			
Uzbrojenie podziemne opracowano na podstawie: <ol style="list-style-type: none"> danych branżowych - z literą "B" pośredniego ustalenia przebiegu aparaturą elektromagnetyczną z literą "A" bezpośrednich pomiarów powykonawczych bez litery i w związku z tym w części 1 i 2 nie gwarantuje się kompletności a dokładność położenia uzbrojenia jest niższa od dokładności kartometrycznej mapy 		Wszelkie 
Aktualność wzornika na dzień sierpień 2007 r.		Wpisano do rejestru wzorników w Choszcznie, dnia 10.09.2007	
Choszczno dn. 24.08.2007		ZUB: STAROSTY	

inż. Stanisław Mojsa
 z-ca Kierownika Wydziału Pomiarowości
 Geodezji, Kartografii i Kadastro
 POWIATOWY

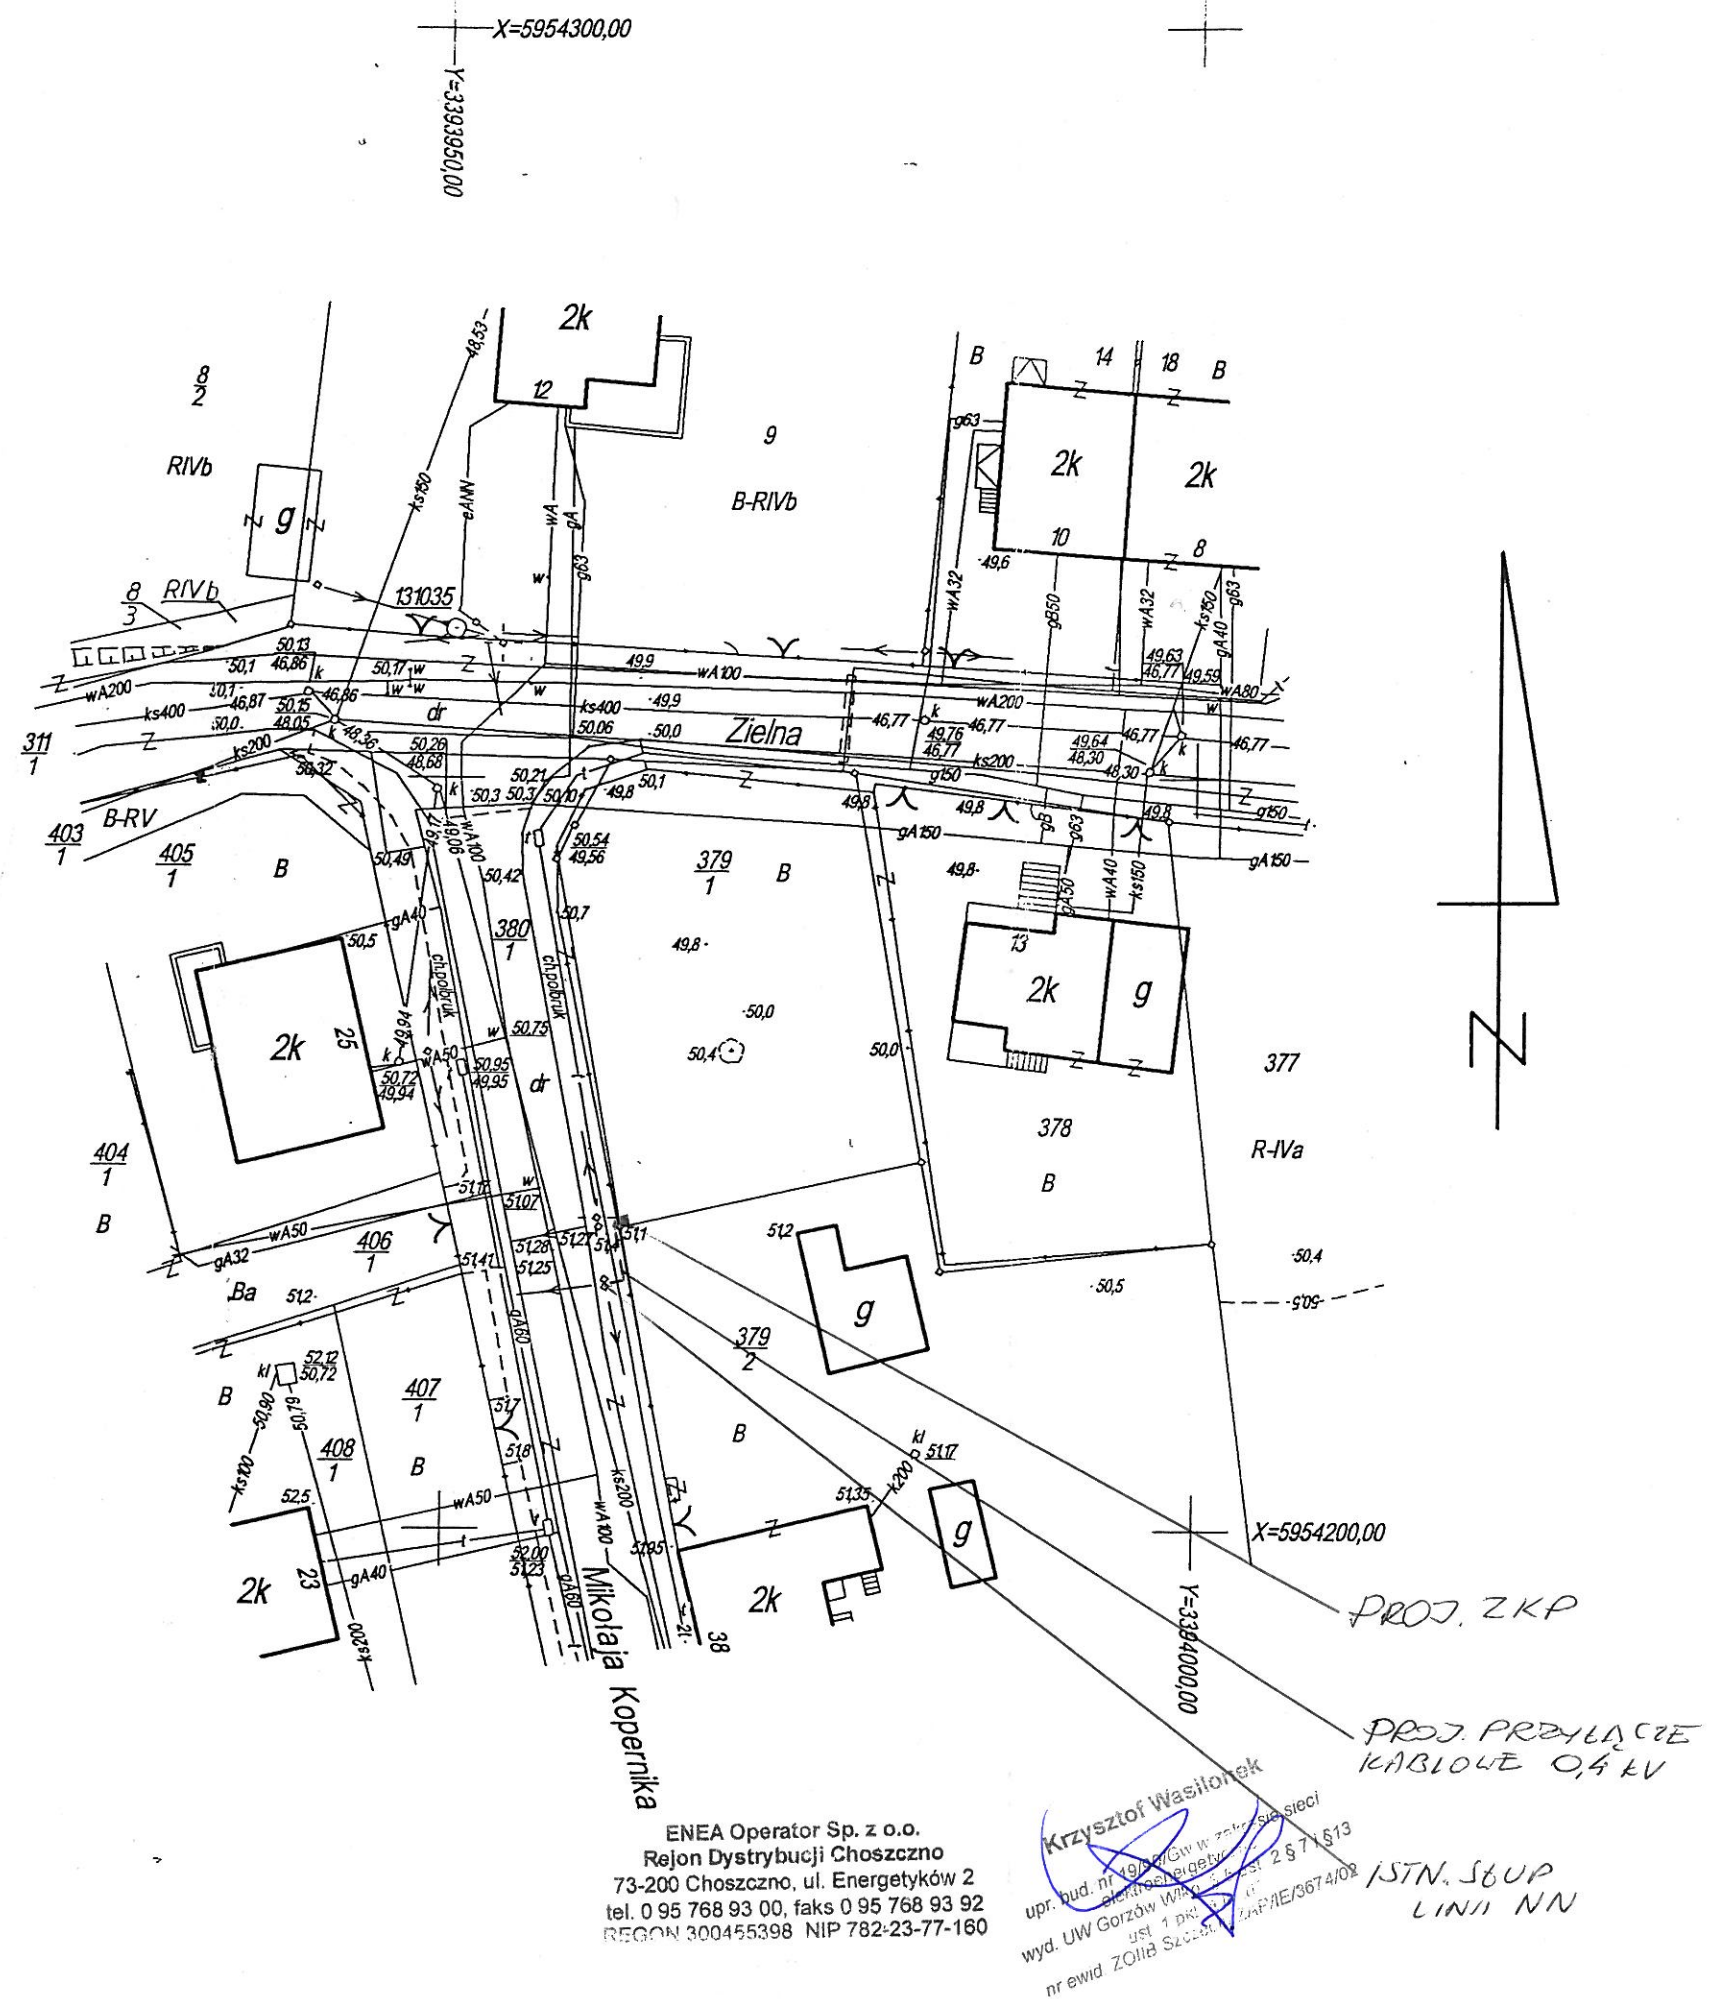

ENEA Operator Sp. z o.o.
 Rejon Dystrybucji Choszczno
 73-200 Choszczno, ul. Energetyków 2
 tel. 0 95 768 93 00, faks 0 95 768 93 92
 REGON 300455398 NIP 782-23-77-160

Krzysztof Wasilonek
 wyd. UW Gorzów Wlkp. 10
 ust. 1 pkt 1
 nr ewid. ZOBIA Szczecin

ISTN. SŁUP
 LINII NN