


Gmina CHOSZCZNO Obr. nr 3 m. Choszczno ul. 23-go Lutego Dz. nr 139/27	Zakład Usługowy Tomasz Zań ul. Słoneczna 2/1 73-210 Recz
Skala: 1 : 500; wykonano metodą skanowania i kalibracji	
Kierownik roboty GEODETA UPRAWNIONY mgr inż. Piotr Dziak upr. Nr 19160	Wykonano w ramach roboty geodezyjnej KERG 2313-43/2007 Zgłoszonej w PODGiK w Choszcznie
Wtórnik niniejszy sporządzono przy wykorzystaniu: 1. Mapy zasadniczej w skali 1:500 nr arkusza 352.113.0331, ...0333 Danych brązowych części uzbrojenia podziemnego	
Na niniejszym wtórniku wykazano następujące projekty obiektów budowlanych, w tym uzbrojenia podziemnego terenu: ----- ZUDP nr 126/2004	
Informacje dodatkowe: 1. Mapę sporządzono zgodnie z obowiązującymi przepisami, 2. Redakcja znaków zgodna z przepisami instrukcji technicznej K-1 "Mapa zasadnicza" 3. Stopień kartometryczności wtórnika jest zgodny z przepisami instrukcji technicznej K-1 "Podstawowa mapa kraju", 4. Na niniejszym opracowaniu znajduje się znak geodezyjny nr 131051 który podlega ochronie zgodnie z ustawą prawo geodezyjne. 5. Nie wyklucza się istnienia w terenie również uzbrojenia, o których brak było informacji brązowych i które nie zostały odnalezione w terenie w czasie inwentaryzacji geodezyjnej; ----- zakres opracowania	
Wszelkie trwałe obiekty budowlane podlegają wytyczeniu przez jednostkę wykonawstwa geodezyjnego	Starosta Choszczeński Powiat Choszczeński Pieczęć PODGiK Geodezyjnej i Kartograficznej w Choszcznie
Uzbrojenie podziemne opracowano na podstawie: 1. danych brązowych - z literą B 2. pośredniego ustalenia przebiegu aparaturą elektromagnetyczną - z literą A 3. bezpośrednich pomiarów powykonawczych - bez litery. W związku z tym w części 1 i 2 nie gwarantuje się kompletności, a dokładność położenia uzbrojenia jest niższa od dokładności kartometrycznej mapy.	Poświadczam się zgodność niniejszego dokumentu z oryginałem przyjętym do odpowiedniego zasobu geodezyjnego i kartograficznego Starosta Choszczeński
Mapa niniejsza może służyć do celów projektowych	Choszczno, dnia 08.05.2007
Aktualność mapy do celów projektowych na: 11.04.2007r.	Wpisano do rejestru wtórników pod nr 137/2007

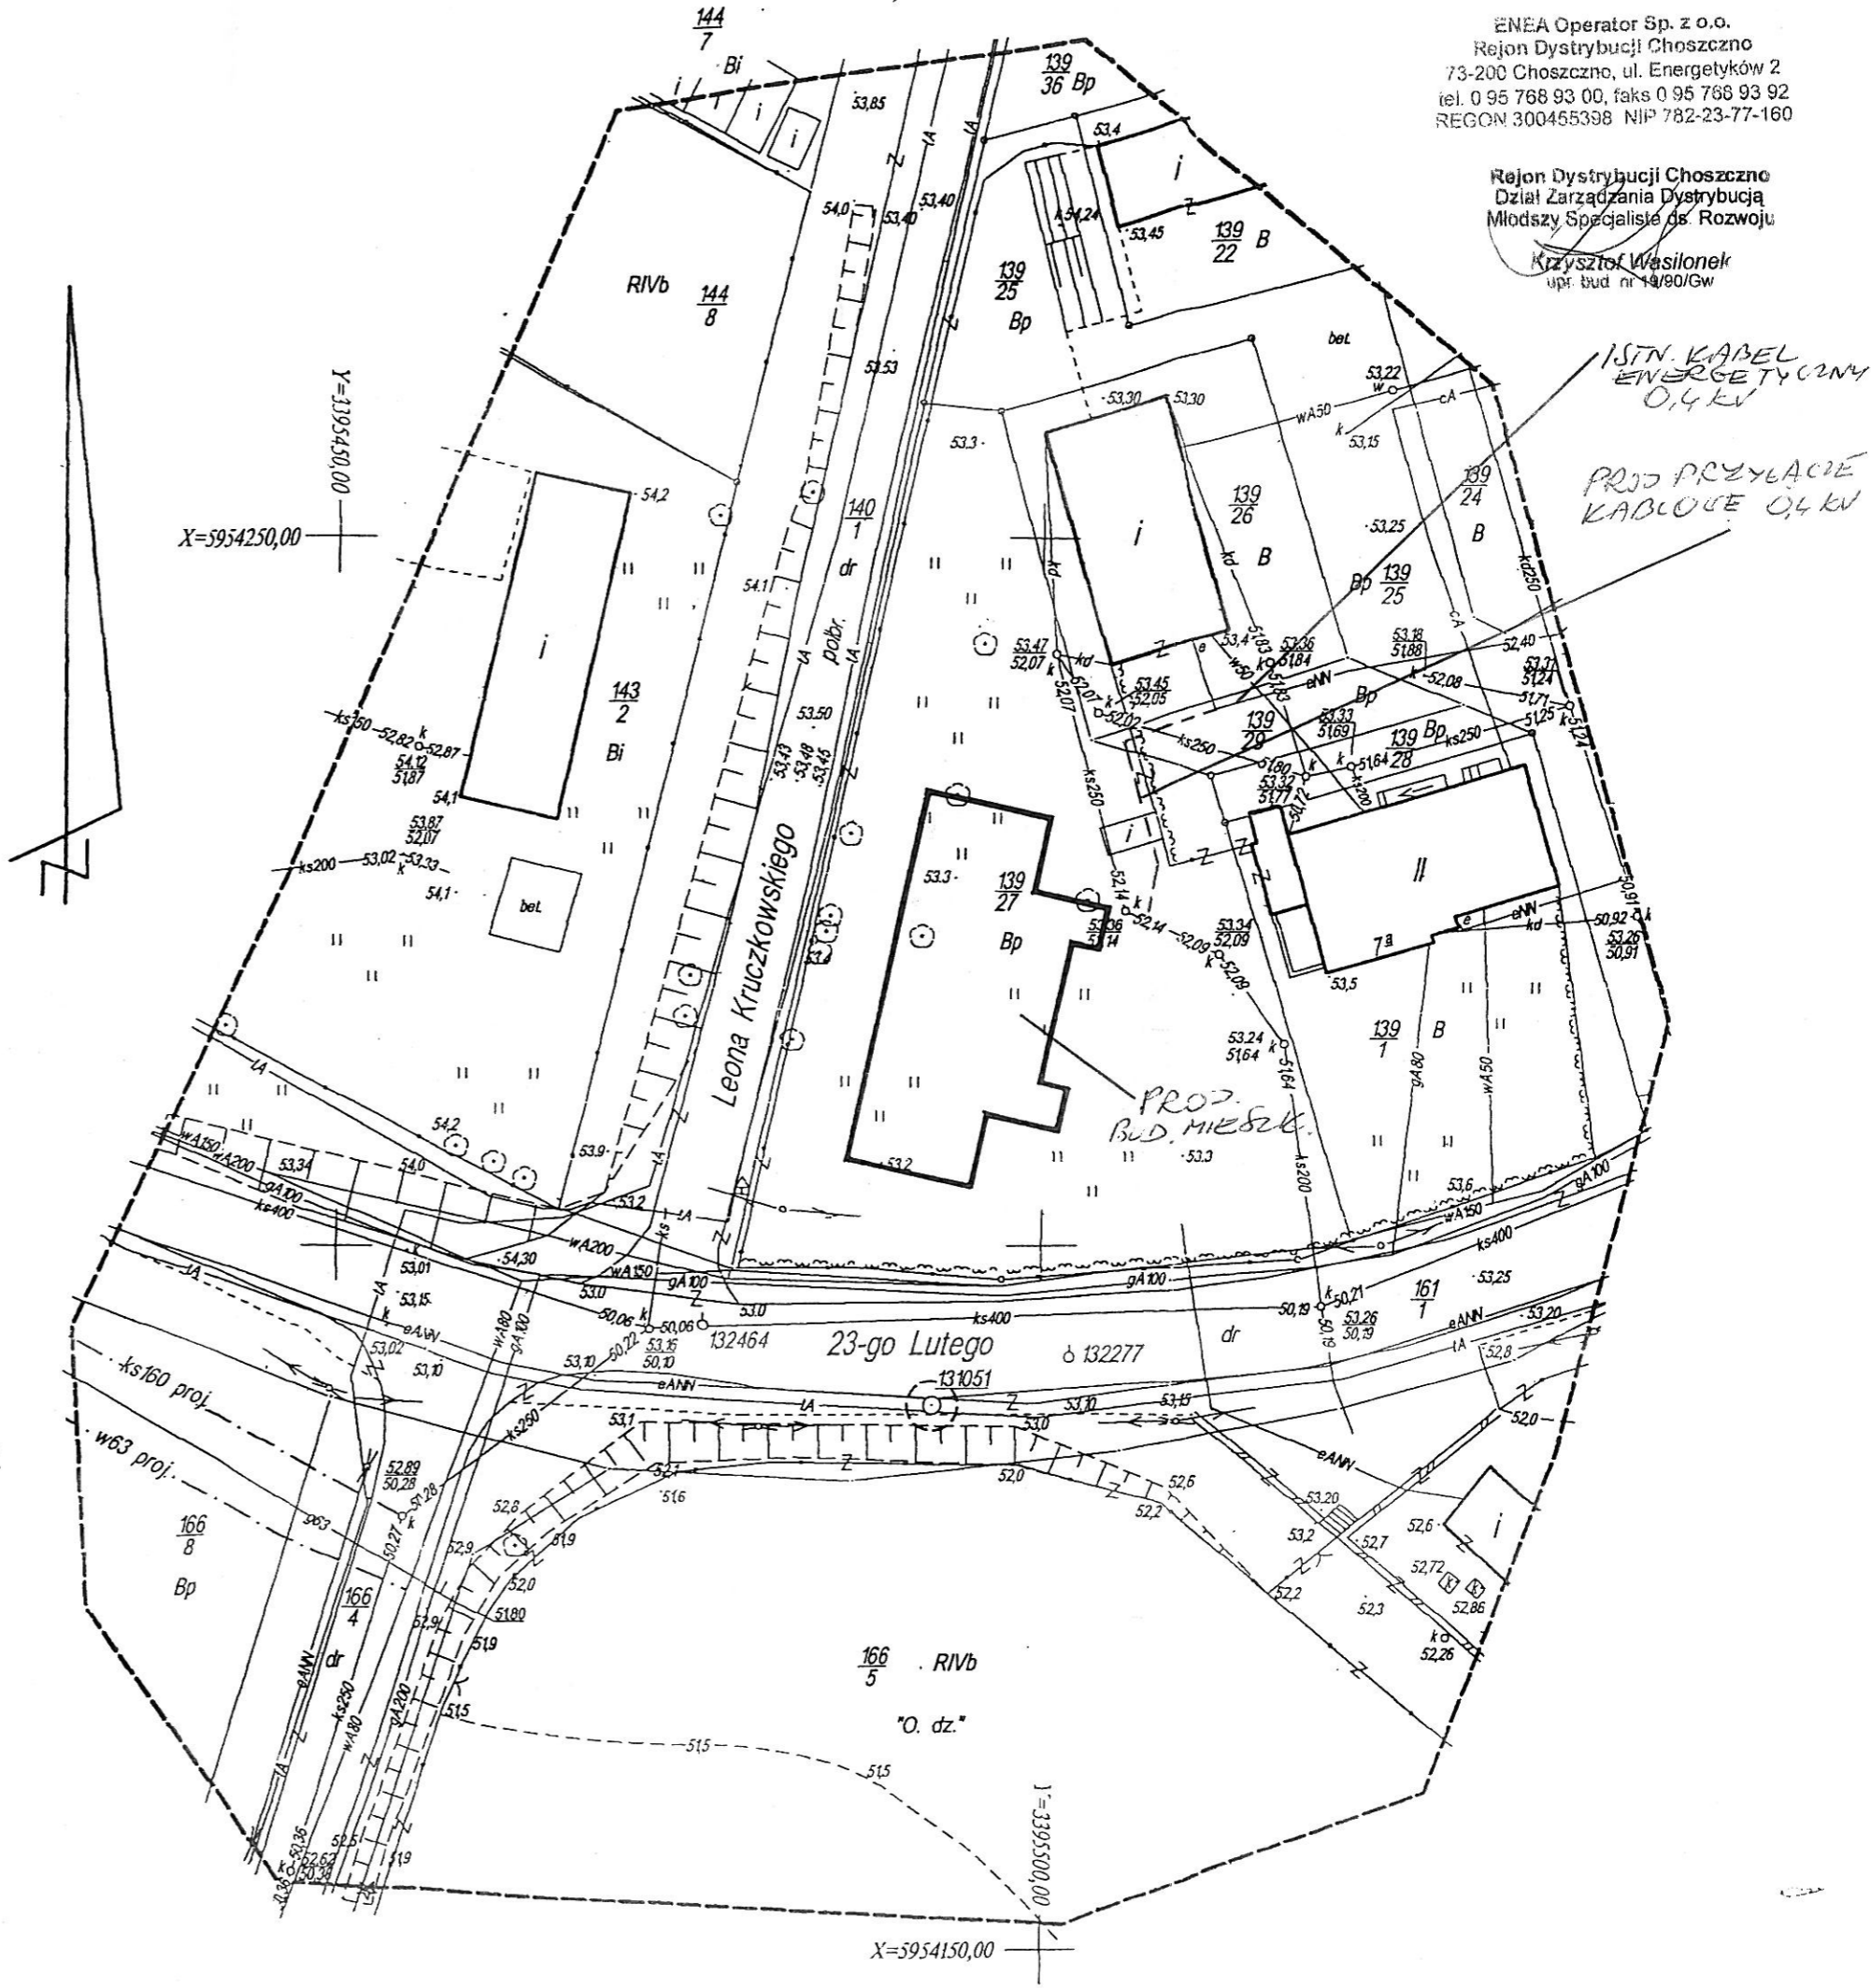

ENEA Operator Sp. z o.o.
Rejon Dystrybucji Choszczno
73-200 Choszczno, ul. Energetyków 2
tel. 0 95 768 93 00, faks 0 95 768 93 92
REGON 300455398 NIP 782-23-77-160

Rejon Dystrybucji Choszczno
Dział Zarządzania Dystrybucją
Młodszy Specjalista ds. Rozwoju
Krzysztof Wasilonek
upr. bud nr 1490/Gw

up. STAROSTY
inż. Stanisław Mojsa
Kierownika Wydziału Nieruchomości,
Geodezji, Kartografii i Katastru
GEODETA POWIATOWY