


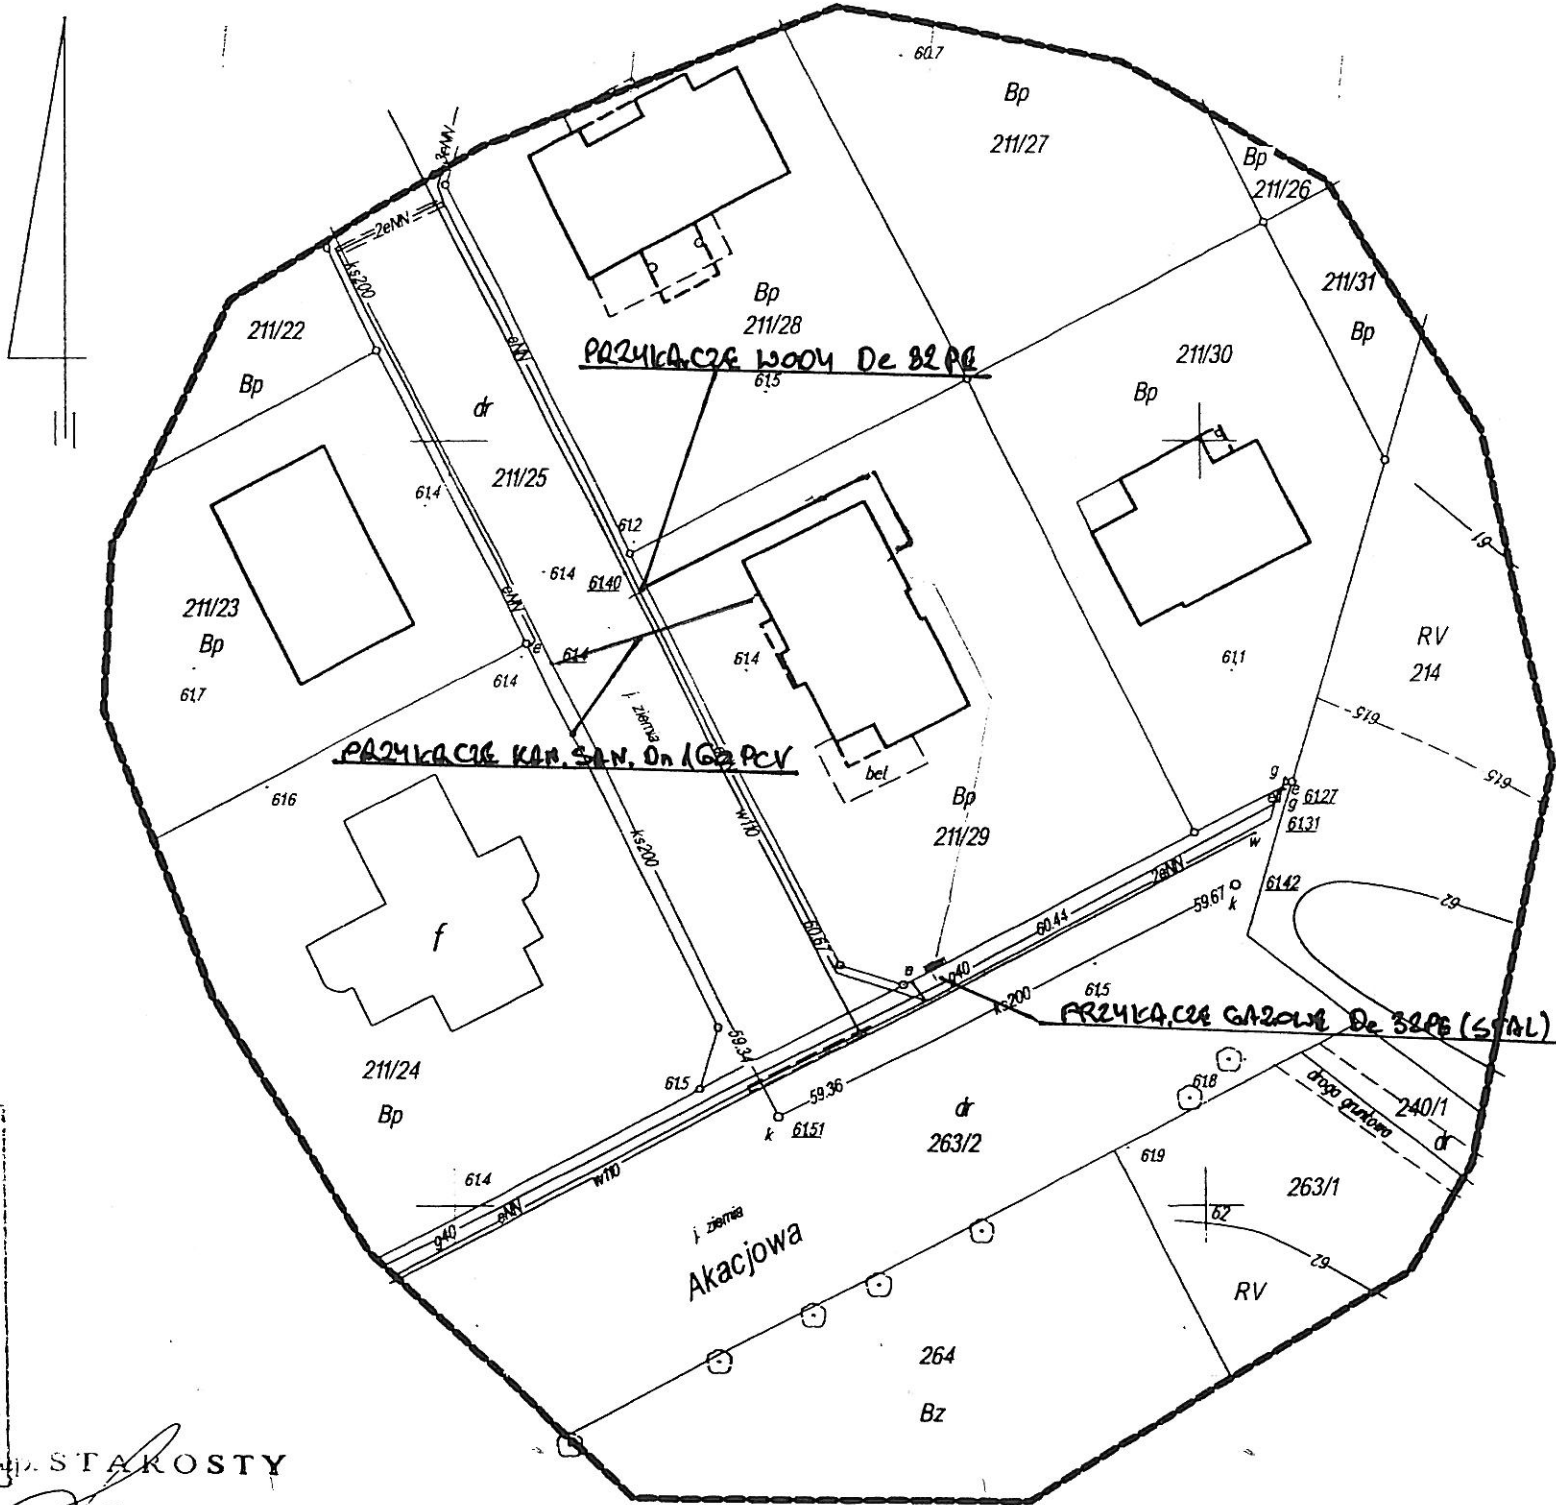

X: 5953050.00
Y: 3395800.00

X: 5953050.00
Y: 3395800.00

Gmina: Choszczno Obiekt: Choszczno 4 dz 211/29	GEOPROJEKT Marek Gąsiewicz ul.Boh. Warszawy 5 73-200 Choszczno tel. 608 303 586 095 765 35 84
Skala 1 : 500; wykonano metodą skanowania i wektoryzacji	
Kierownik roboty mgr inż. Piotr Dziński	Wykonano w ramach roboty geodezyjnej KERG 2313-66/2008 Zgłoszonej w PODGiK w Choszcznie
Wtórnik niniejszy sporządzono przy wykorzystaniu: 1. Mapy zasadniczej w skali 1:500 nr arkusza 352.113.0834; 1312 Danych branżowych części uzbrojenia podziemnego	
Na niniejszym wtórniku wykazano następujące projekty obiektów budowlanych, w tym uzbrojenia podziemnego terenu: brak	
Informacje dodatkowe: 1. Mapę sporządzono zgodnie z obowiązującymi przepisami, 2. Redakcja znaków zgodna z przepisami instrukcji technicznej K-1 "Mapa zasadnicza" 3. Stopień kartometryczności wtórnika jest zgodny z przepisami instrukcji technicznej K-1 "Podstawowa mapa kraju", 4. Na niniejszym opracowaniu znajduje się znak geodezyjny nr brak który podlega ochronie zgodnie z ustawą prawo geodezyjne. 5. Nie wyklucza się istnienia w terenie również uzbrojenia, o których brak było informacji branżowych i które nie zostały odnalezione w terenie w czasie inwentaryzacji geodezyjnej.	
Wszelkie trwałe obiekty budowlane podlegają wytyczeniu przez jednostkę wykonawstwa geodezyjnego	Pieczętka PODGiK Starosta Choszczyński Wydział, Nieruchomości, Geodezji, Kartografii i Katastru
Uzbrojenie podziemne opracowano na podstawie mapy zasadniczej: 1. danych branżowych - z literą B 2. pośredniego ustalenia przebiegu aparaturą elektromagnetyczną - z literą A 3. bezpośrednich pomiarów powykonawczych - bez litery. W związku z tym w części 1 i 2 nie gwarantuje się kompletności, a dokładność położenia uzbrojenia jest niższa od dokładności kartometrycznej mapy.	Poświadczam, że powyższy dokument z oryginalnym i autentycznym zasobu geodezyjnym Choszczno, dnia 16.07.2008 (imię i nazwisko, podpis, stanowisko służbowe osoby upoważnionej)
Mapa niniejsza może służyć do celów projektowych	Wpisano do rejestru wtórników pod nr 210 2008
Aktualność mapy do celów projektowych na: 02.07.2008r.	



STAKOSTY
inż. Stanisław Mojsa
Kierownika Wydziału Nieruchomości,
Geodezji, Kartografii i Katastru
GEODEZJA POWIATOWY